

Nasz znak: TT/UB/014/03/16

Racibórz, dnia 15.03.2016r.

BIURO PROJEKTOWE TOKBUD
Krzysztof Tokarek
ul. A. Biernackiego 94
44-370 Pszów

Dotyczy: uzgodnienia branżowego zabezpieczenia osuwiska przy ul. Wygonowej w Raciborzu – Brzezie.

W załączeniu przekazujemy mapę z naniesioną siecią kanalizacji sanitarnej na wskazanym terenie.

Wszelkie prace związane z wykopami w miejscach kolizyjnych z istniejącym uzbrojeniem wod.- kan. należy wykonać ręcznie pod naszym nadzorem (zgłoszenie nadzoru branżowego na 7 dni przed rozpoczęciem robót ziemnych).

Zgodnie z pismem z dnia 01.03.2016r. (nr L.dz.06/03/16) należy odtworzyć kanalizację sanitarną uszkodzoną przez osuwisko.

Prosimy o przedłożenie dokumentacji projektowej zabezpieczenia osuwiska wraz z odtworzeniem kanalizacji sanitarnej.


Na wskazanym terenie nie wyklucza się istnienia niezainwentaryzowanych sieci wod. – kan.

Załącznik:

- 1 egz. mapy z naniesionymi sieciami wod. – kan.
- faktura VAT.

PREZES ZARZĄDU

Krzysztof Kubek

Przewodniczący ds. technicznych
CZŁONEK ZARZĄDU

Wiesława de Martin Dwojak

Przygotowała:
M. Ziąja

4

**ZAKŁAD
WODOCIEGÓW I KANALIZACJI**
Sp. z o.o.
17-400 Raczehorzul.1 Maja 8
t./fax 032-415-24-18
41-22-71, 41-28-91, 415-26-70


Skrzyżowania i zblżenia projektowanych
podziemnych urządzeń z siecią wod.-kan.
winny być wykonane zgodnie
z obowiązującymi normami i przepisami.

Wszelkie prace związane z wykopami w miejscach kolizyjnych z istniejącym uzbrojeniem wod.-kan., należy wykonać ręcznie pod naszym nadzorem. Naniesione na planach trasy sieci wod.-kan. są orientacyjne; przed przystąpieniem do prac należy wykonać przekopy kontrolne, celem dokładnej lokalizacji sieci.

inż. Piotr Barlik

GEODETA UPRAWNIONY
zaświadczenie GUGIK nr 2692
mgr inż. Elżbieta Kostera


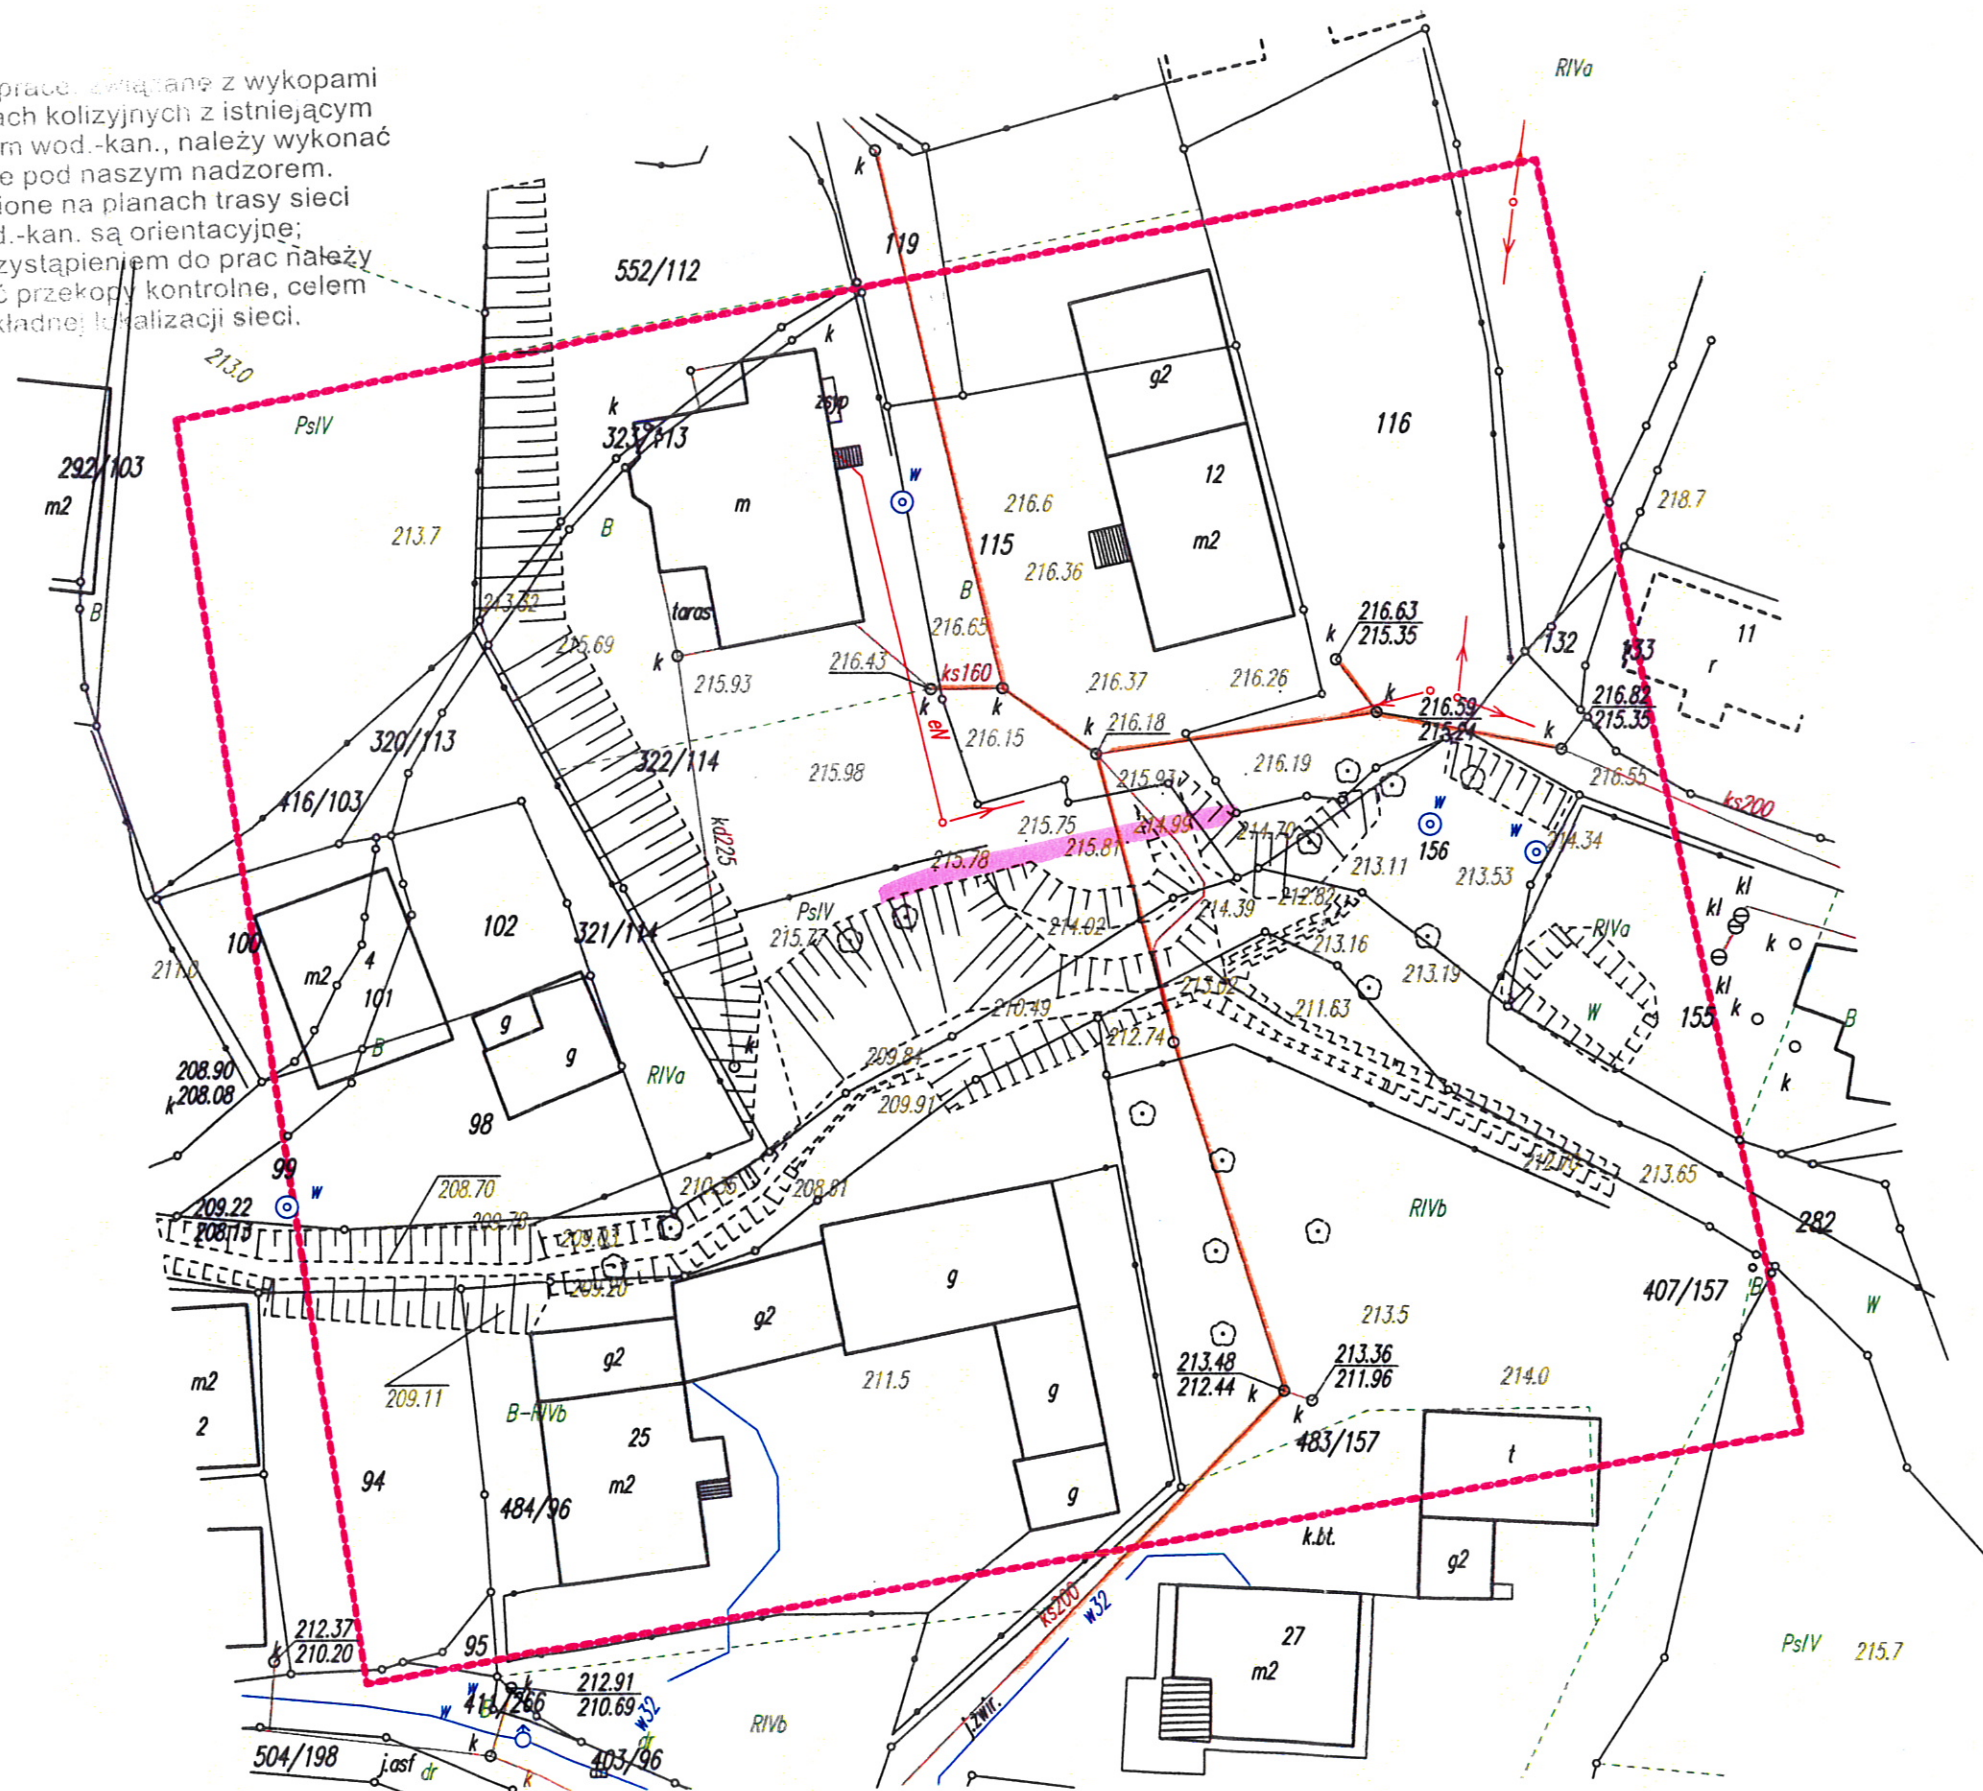

MAPA DO CELÓW PROJEKTOWYCH SKALA 1:500

Województwo: śląskie
Powiat: raciborski
Jedn. ewid.: Racibórz
Obręb: Brzezie
Działki: 322/114 115 282
Id zgt.: SG.6642.2.111.2016
Układ współrzędnych państwowych „2000/18”
Sekcja: 6.125.21.12.3.1
Wykazane na niniejszej mapie granice nieruchomości
określono z wymaganą dokładnością.
Niniejsza mapa została wykonana bez ustalenia obciążeń
dotyczących służebności gruntowych.

GEODETA UPRAWNIENY
2016-01-01 do 2017-12-31
mgr inż. Krzysztof Tokarek

GEODETA
mgr inż. Krzysztof Tokarek

P.P.U.H. Geo-Punkt
Katarzyna Barlik
47-400 Racibórz, ul. Stalmacha 14/1A
NIP: 639-192-04-88 tel. 512 616 608
email: biuro.geopunkt@gmail.com

LEGENDA:

- granice działek
- 322/114 nr działek
- zasięg osuwiska
- elementy zabezpieczenia osuwiska
- elementy zabezpieczenia rowu
- × drzewa do wycinki

INWESTOR:
MIASTO RACIBÓRZ
ul. Stefana Batorego 6, 47-400 Racibórz, www.raciborz.pl
tel. 32 7550600, fax 32 7550725, e-mail: boi@um.raciborz.pl

JEDNOSTKA PROJEKTOWA:
Biurowo Projektowe TOKBUD
oś. A. Biernackiego 94, 44-370 Pszów, www.tokbud.com.pl
tel.: 0 698 248 000, fax.: 032 7206165, e-mail: biuro@tokbud.com.pl



Branża: KONSTR
Stadium: PK
Wersja: 1
Objekt (nazwa):
**ZABEZPIECZENIE OSUWISKA PRZY UL. WYGONOWEJ
W RACIBORZU – BRZEZIE**

Tytuł rysunku:	PLAN ZAGOSPODAROWANIA TERENU			Rys.nr:	Skala:
				2	1:500
Funkcja:	Tytuł, Imię, Nazwisko:	Data	Specjalność:	Numer uprawnień:	Podpis:
Projektował:	mgr inż. Tomasz BIAŁECKI	04.2016	konstr-bud.	SLK/4779/PWOK/13	
Sprawił:	mgr inż. Sebastian WIĘCEK	04.2016	konstr-bud.	SLK/5258/PWOK/14	
Opracował:	mgr inż. Krzysztof TOKAREK	04.2016	mosty	SLK/2562/PWOM/09	

Niniejsza dokumentacja stanowi własność B. P. TOKBUD i jest chroniona Ustawą o Prawie Autorskim z 1994r. (Dz. U. Nr 24, poz. 83).
Udostępnianie osobom trzecim lub kopiowanie metodami mechanicznymi i elektronicznymi wymaga pisemnej zgody B. P. TOKBUD.

ZATWIERDZIŁAM

Wykonanie dokumentacji

Zabezpieczenia osłupka ul. Wyzwolenia Racibórz

44/2016

o nr rej.

UWAGI

1. Wzrost do sieci wod. należy złożyć ZWIK Sp. z o.o.
2. Wykonane roboty zgłosić do odbioru do ZWIK Sp. z o.o.
3. Dostarczyć powykonawcze namiary geodezyjne do ZWIK Sp. z o.o.
4. Odbiór techniczny sieci przyłącza wody możliwy będzie po przedstawieniu pozytywnych wyników badań bakteriologicznych
5. Całość robót wykonać zgodnie z obowiązującymi normami i przepisami

6.

data

podpis

ZAKŁAD
WODOCIĄGÓW I KANALIZACJI
Sp. z o.o.
47-400 Racibórz, ul. 1 Maja 8
tel./fax 032-415-24-11
415-30-33, 415-28-91, 415-26-70